



3. OBERGESCHOSS
Familientrakt

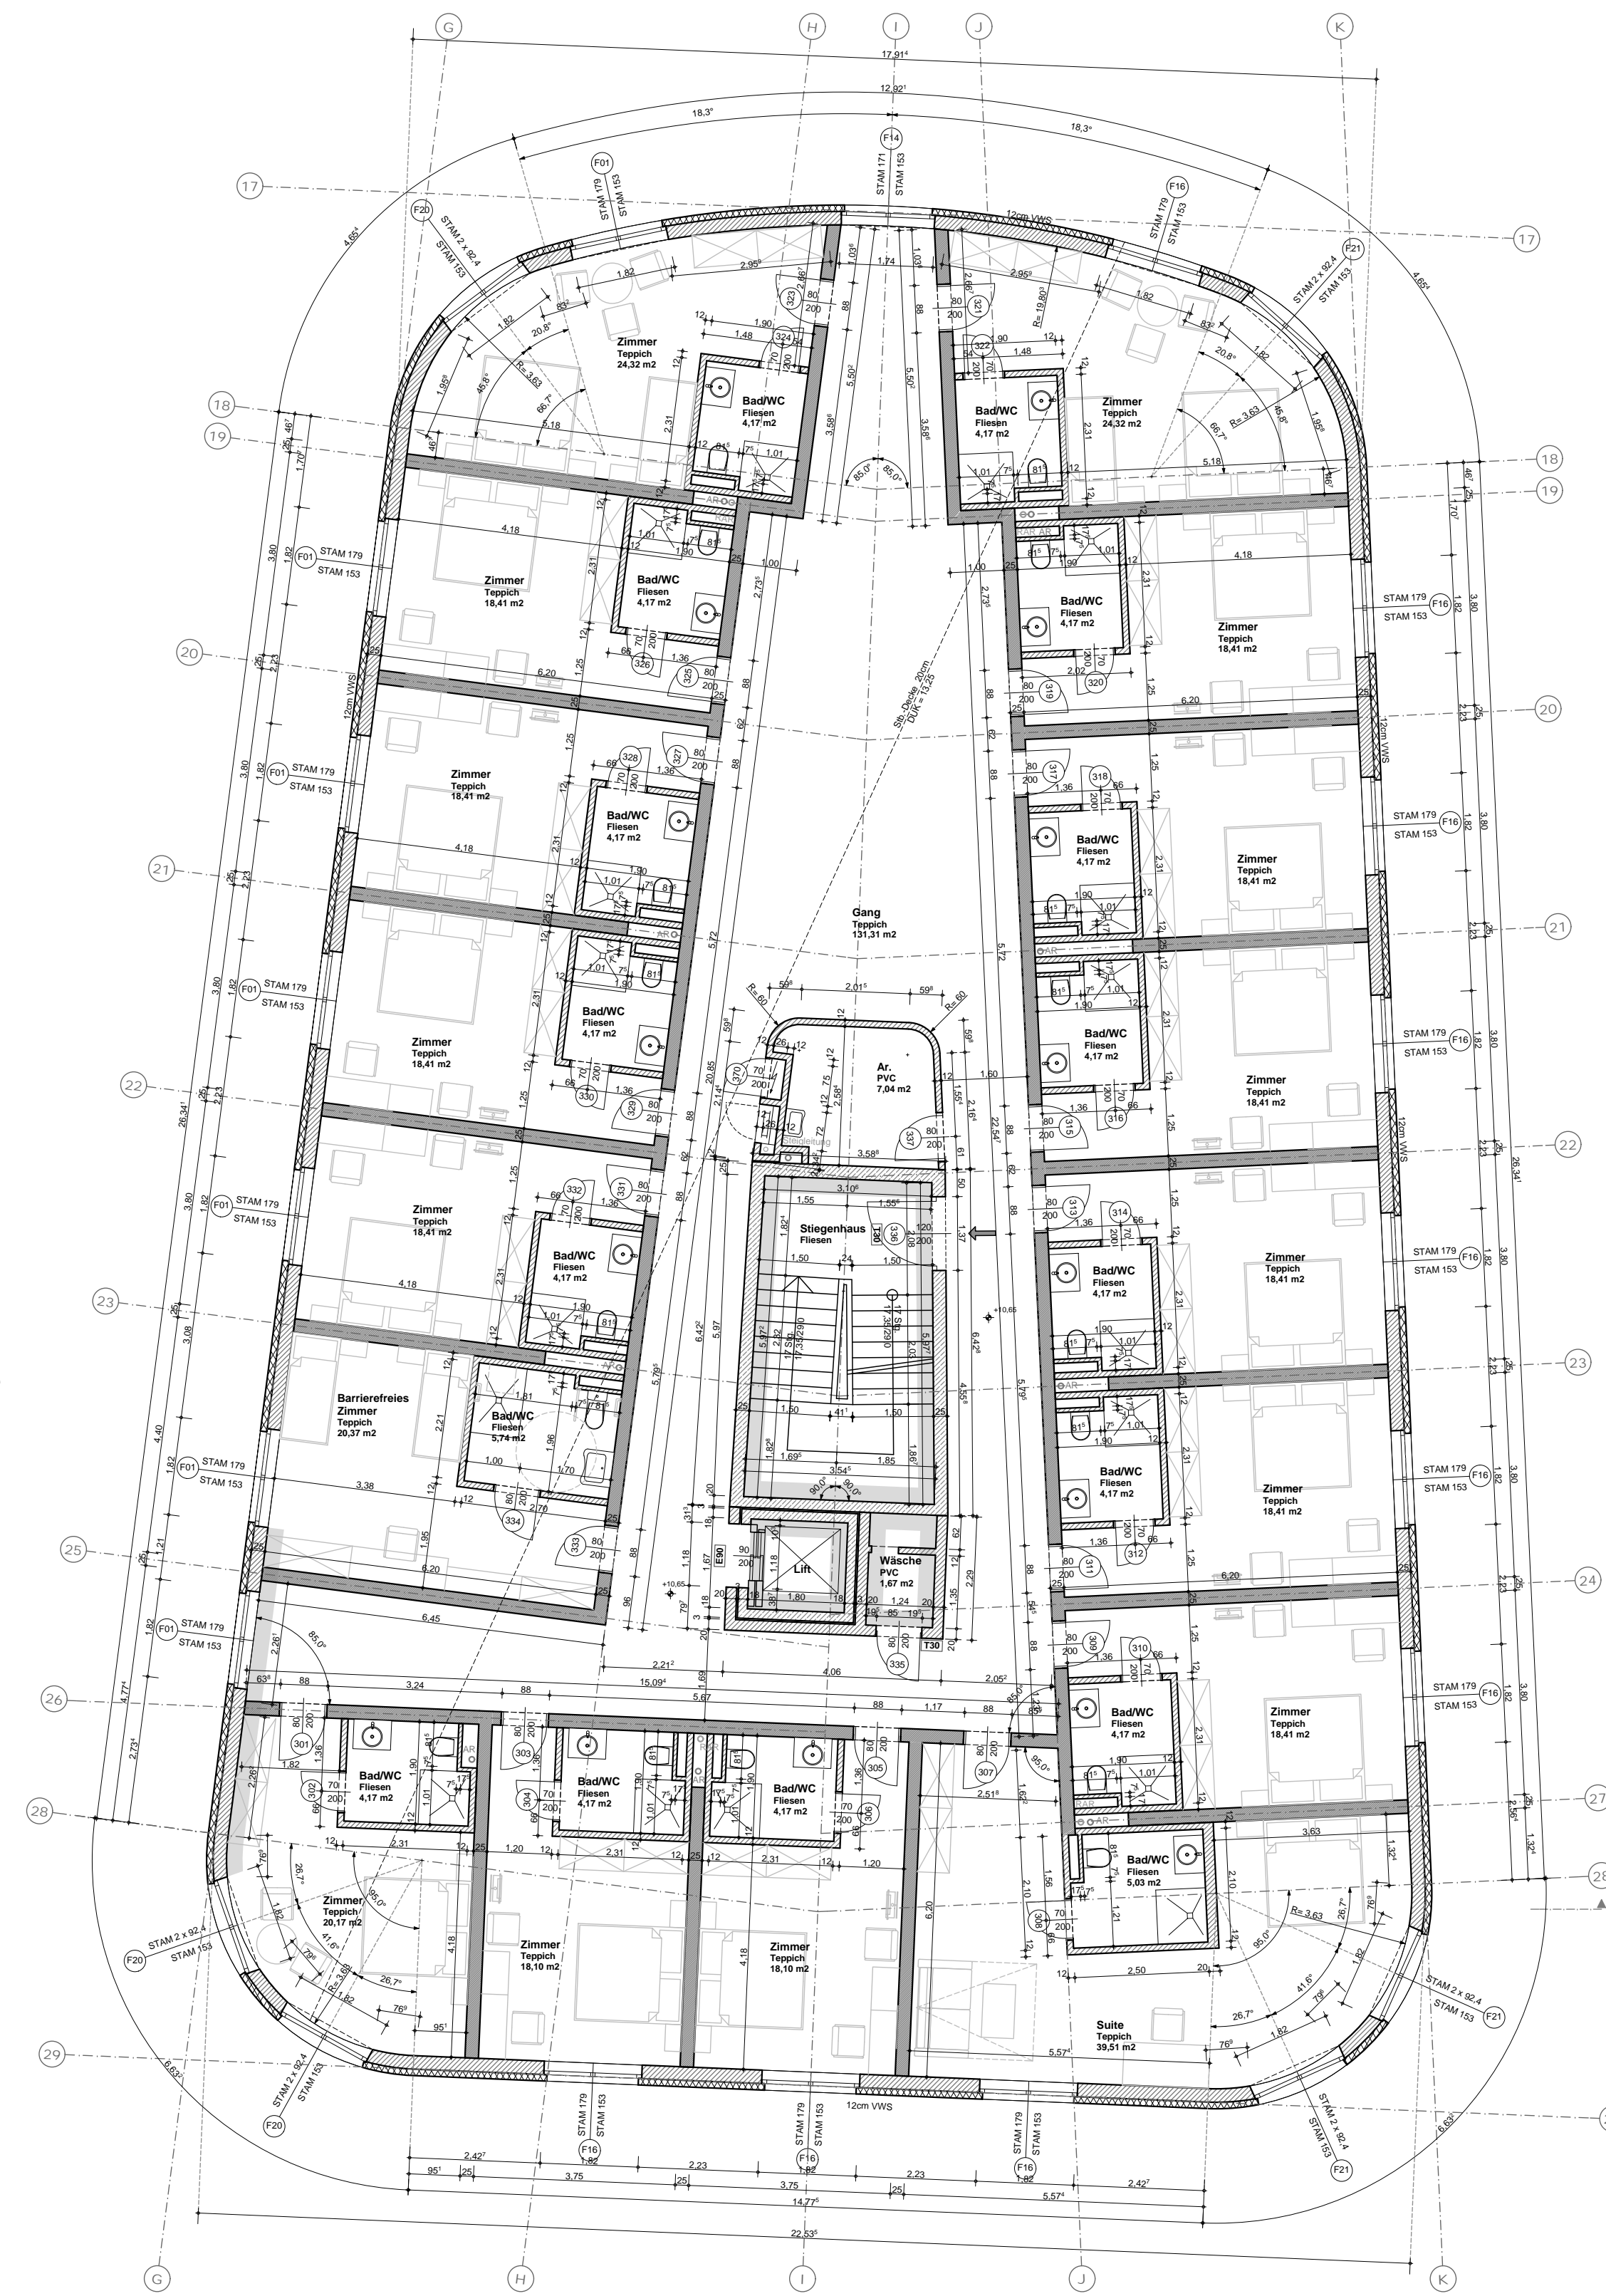

Seminartrakt
3. OBERGESCHOSS

Leyrer + Graf Baugesellschaft m.b.H.
A-3950 Gmünd, NO., Conrathstraße 6 Tel.: 0 28 52 / 501 - 0

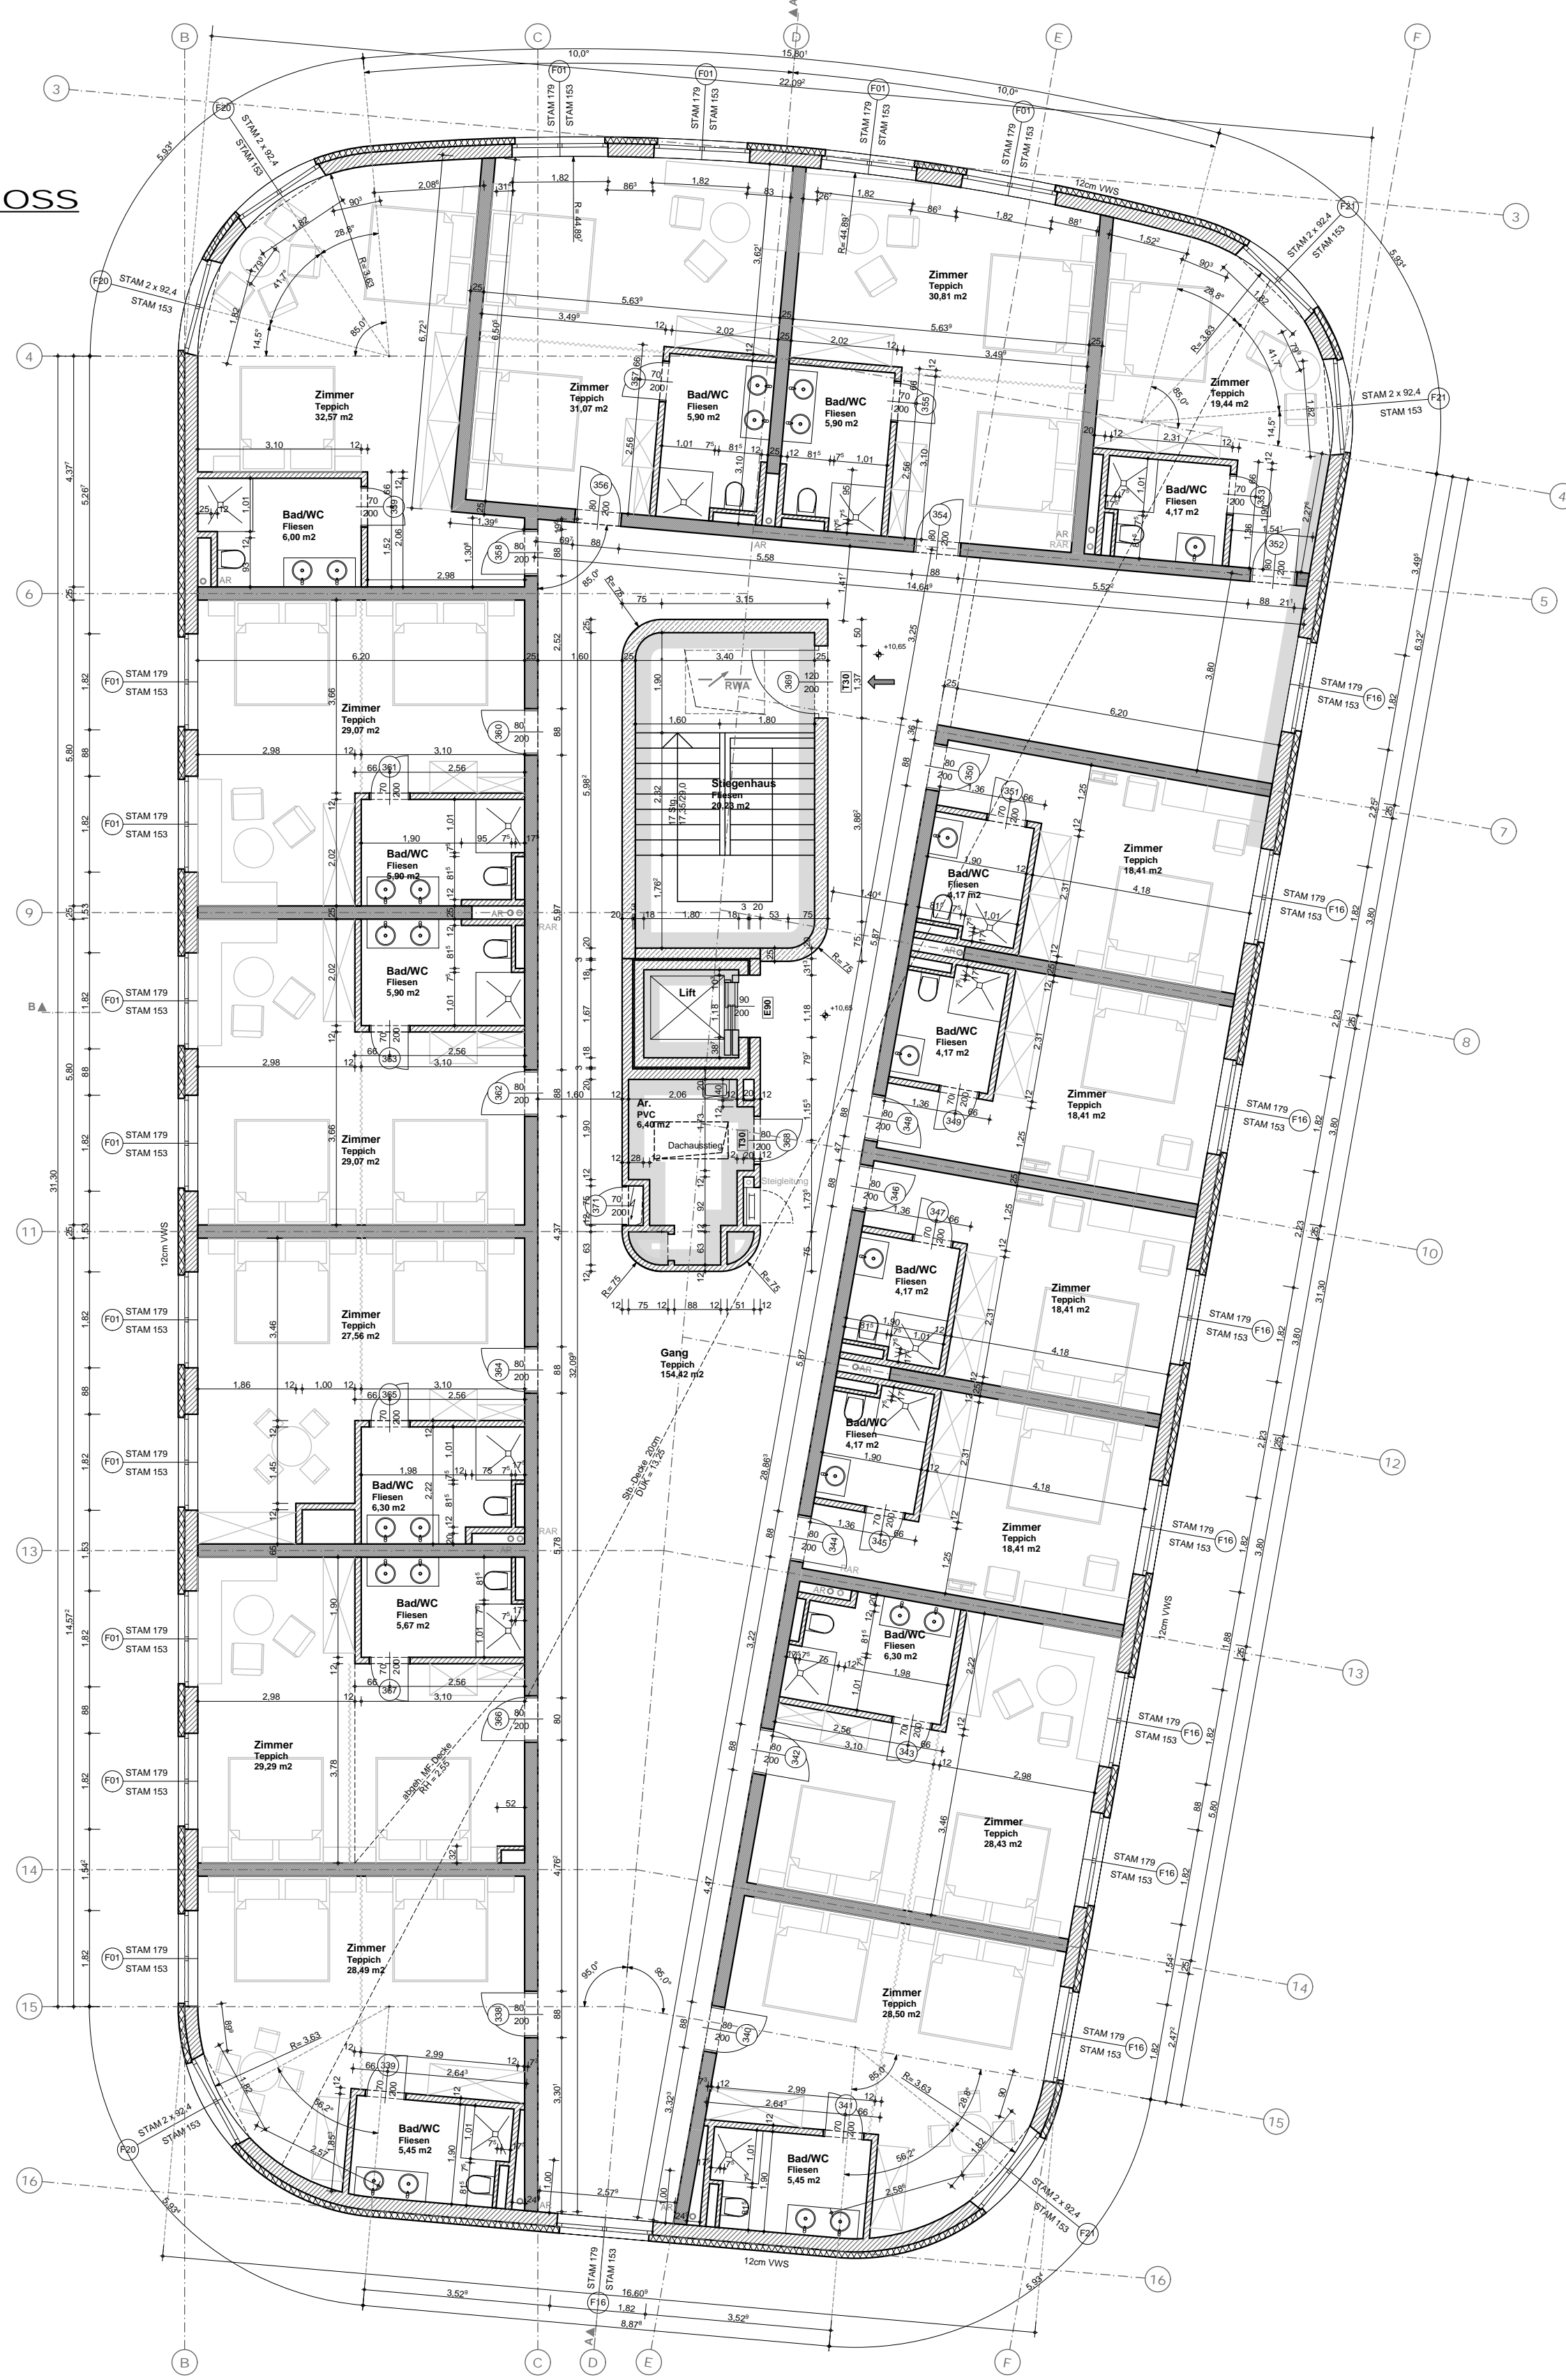

Bauwerber **Hotel Sole-Felsen-Bad Errichtungsgesellschaft mbH & Co.KG**
3950 Gmünd, Albrechtser Straße 12

Bauvorhaben **Hotel Sole-Felsen-Bad Gmünd**

Plan **BESTANDSPLAN 3. Obergeschoss**

Grundbuch - daten Parz.Nr.: 1062 EZ.: 1827 KG.: Gmünd

Maßstab 1 : 100 Gez. pb Bearb. Köck Gepr. Datum 27.09.2010 Plan Nr. 10/6176/102

Anderungen	A	B	C	D	E	F	G
------------	---	---	---	---	---	---	---

Planverfasser **Leyrer + Graf Baugesellschaft m.b.H.** Bauwerber

Grundigentümer

Behörde