
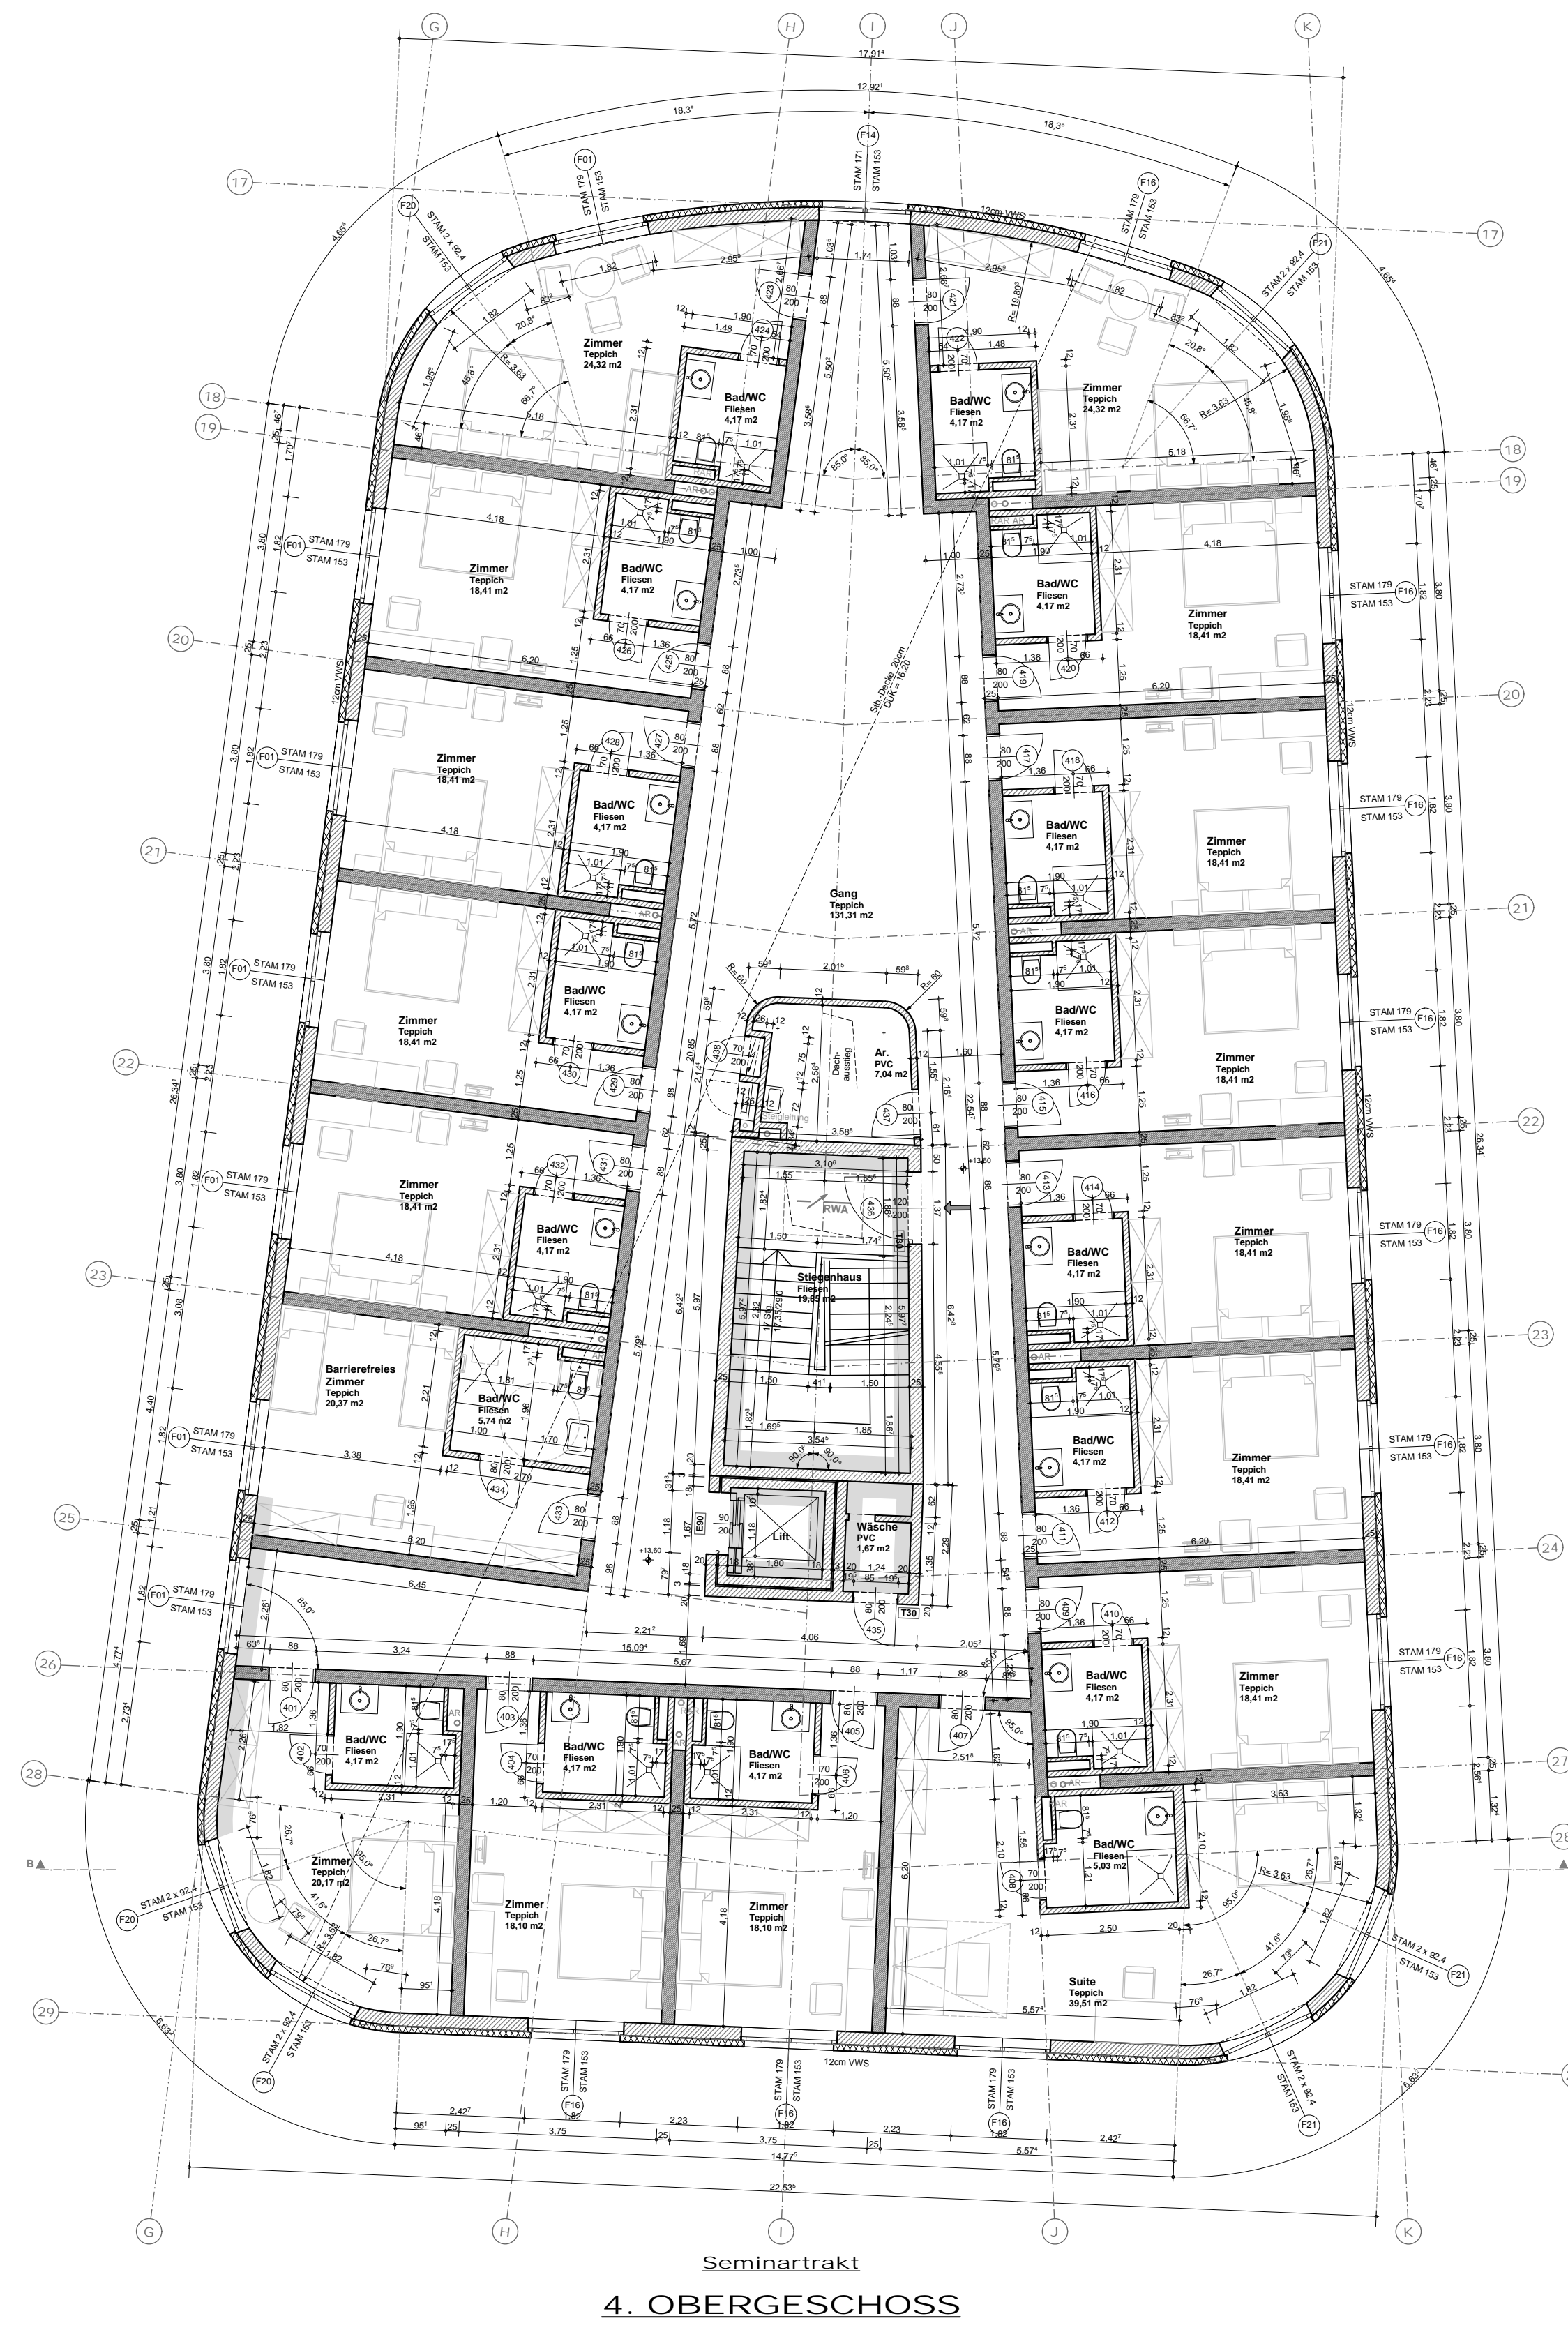


4. OBERGESCHOSS
Familienrakt

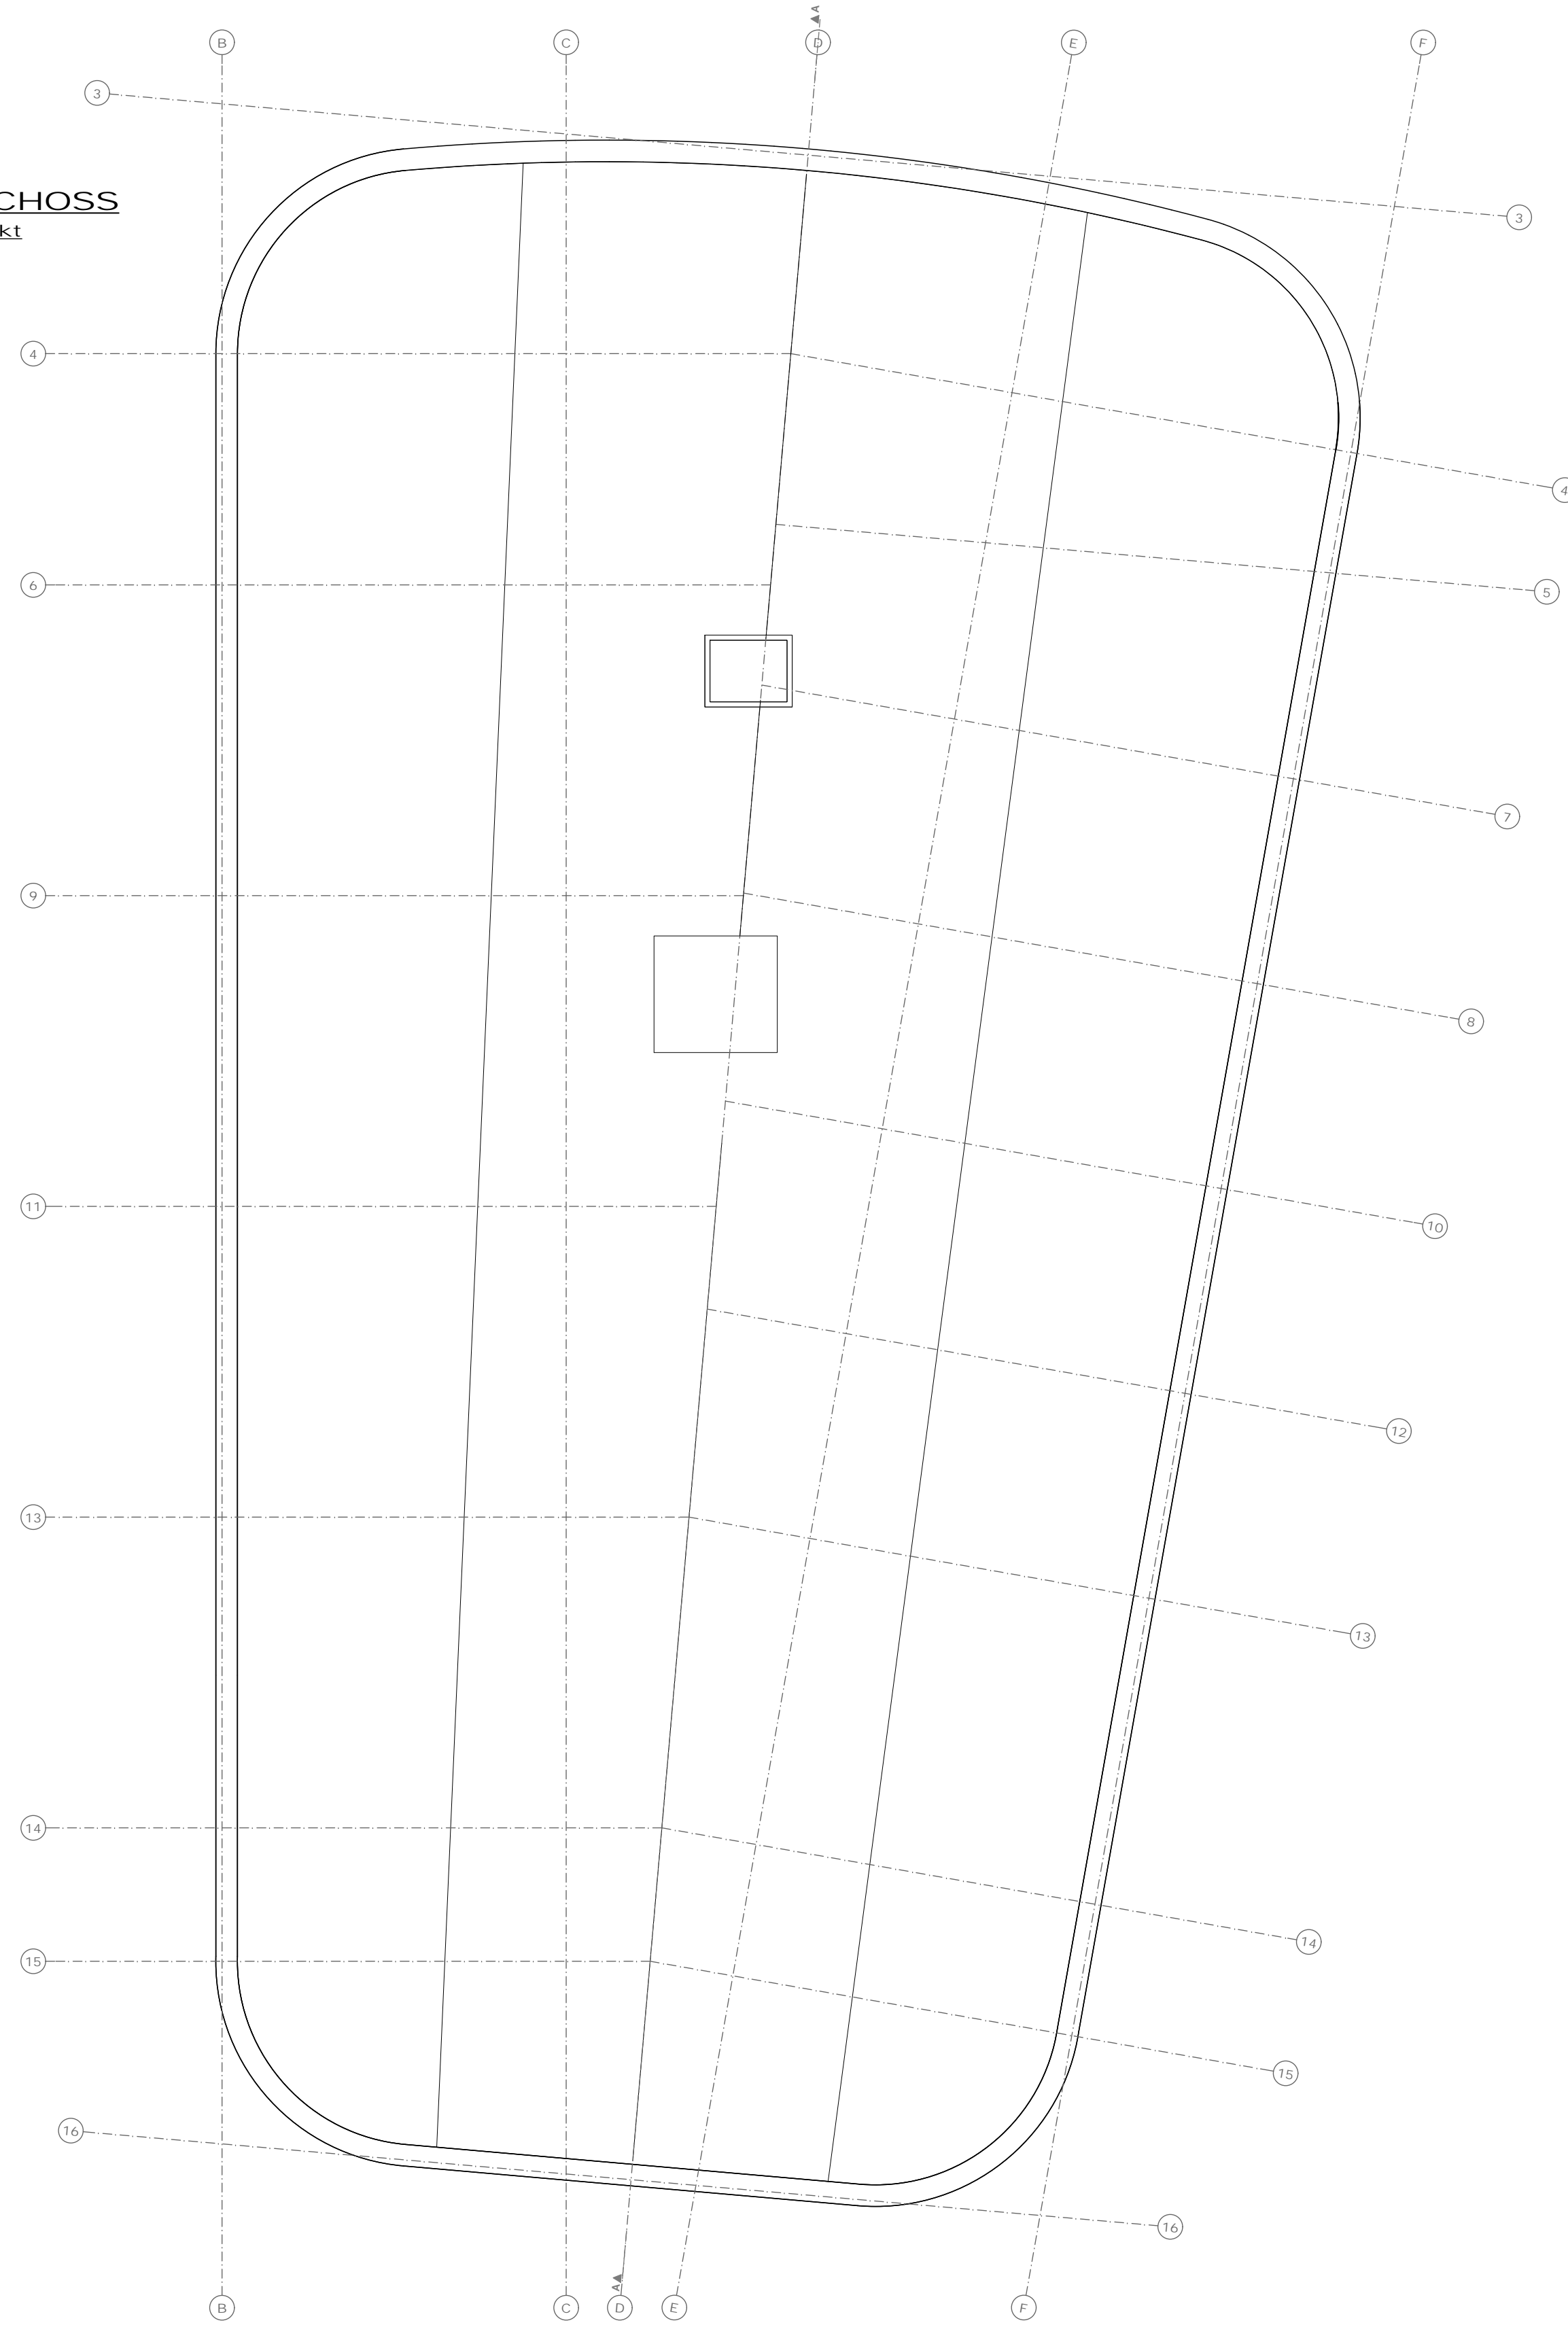

Seminarrakt
4. OBERGESCHOSS

Leyrer + Graf Baugesellschaft m.B.H. A-3950 Gmünd, NO., Conrathstraße 6 Tel. 0 28 52 / 501 - 0						
Bauwerber	Hotel Sole-Felsen-Bad Errichtungsgesellschaft mbH & Co.KG 3950 Gmünd, Albrechtser Straße 12					
Bauvorhaben	Hotel Sole-Felsen-Bad Gmünd					
Plan	BESTANDSPLAN 4. Obergeschoss					
Grundbuchs - daten	Parz.Nr.: 1062		EZ.: 1827		KG.: Gmünd	
Maßstab	Gez. pb	Bearb. Köck	Gepr.	Datum 27.09.2010	Plan Nr. 10/6176/103	
Änderungen	A	B	C	D	E	F G
Planverfasser	Leyrer + Graf Baugesellschaft m.B.H.			Bauwerber		
				Grundeigentümer		
Behörde						